


Dieser Plan wurde auf Grundlage der Bestandspläne vom November 1913 und eines Aufmaßes im Oktober 2009 erstellt. Das zugrundeliegende Aufmaß ist nicht verformungsgerecht, es beinhaltet nur lichte Raummaße, Toleranzen durch nicht lotrechten oder unebenen Putz oder Mauerwerk wurden nicht erfasst. Türöffnungen wurden innerhalb der Zarge, Fensteröffnungen innerhalb der inneren Leibung am Fensterstock gemessen. Wandstärken wurden nicht erfasst, die Bezugsmaße von Türen und Fenstern zum Grundriss wurden lediglich auf Plausibilität geprüft. Maßtoleranzen bis 1,5% sind möglich. Brüstungshöhen beziehen sich auf den Fertigfußboden. Möblierungen sind lediglich als Symbole zur Bestimmung der jeweiligen Position dargestellt.

**Wohnanlage Musterblock 0100**  
 Musterstraße 01  
 00000 Musterstadt

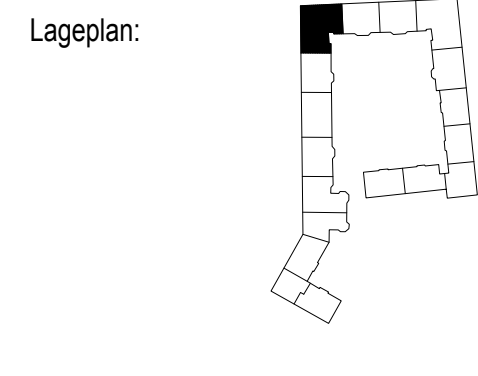

Gebäude: Musterstraße 01  
 00000 Musterstadt

Bauherr: Baugenossenschaft des Post- und Telegrafentechnischen Personals in München und Oberbayern eG  
 Arnulfstraße 155 80634 München  
 Tel 089 / 13 06 71-30 Fax 089 / 13 06 71-22  
 e-mail post@bptm.de www.mietwohnen-eg.de

Planfertiger: b.a.u.werk weimar  
 Ingenieurbüro für Architekturvermessung  
 Leibnizallee 15 99423 Weimar  
 Tel 03643 / 850285 Fax 03643 / 850286  
 e-mail info@bauwerk-weimar.de www.bauwerk-weimar.de

Planinhalt: Bestandsplan  
 Grundriss: 1. Obergeschoss  
 Maßstab: 1 / 100  
 Plannummer:  
 Index:  
 gezeichnet: PBU  
 Datum: 00.00.2010